


御坊管理型最終処分場 採取位置平面図

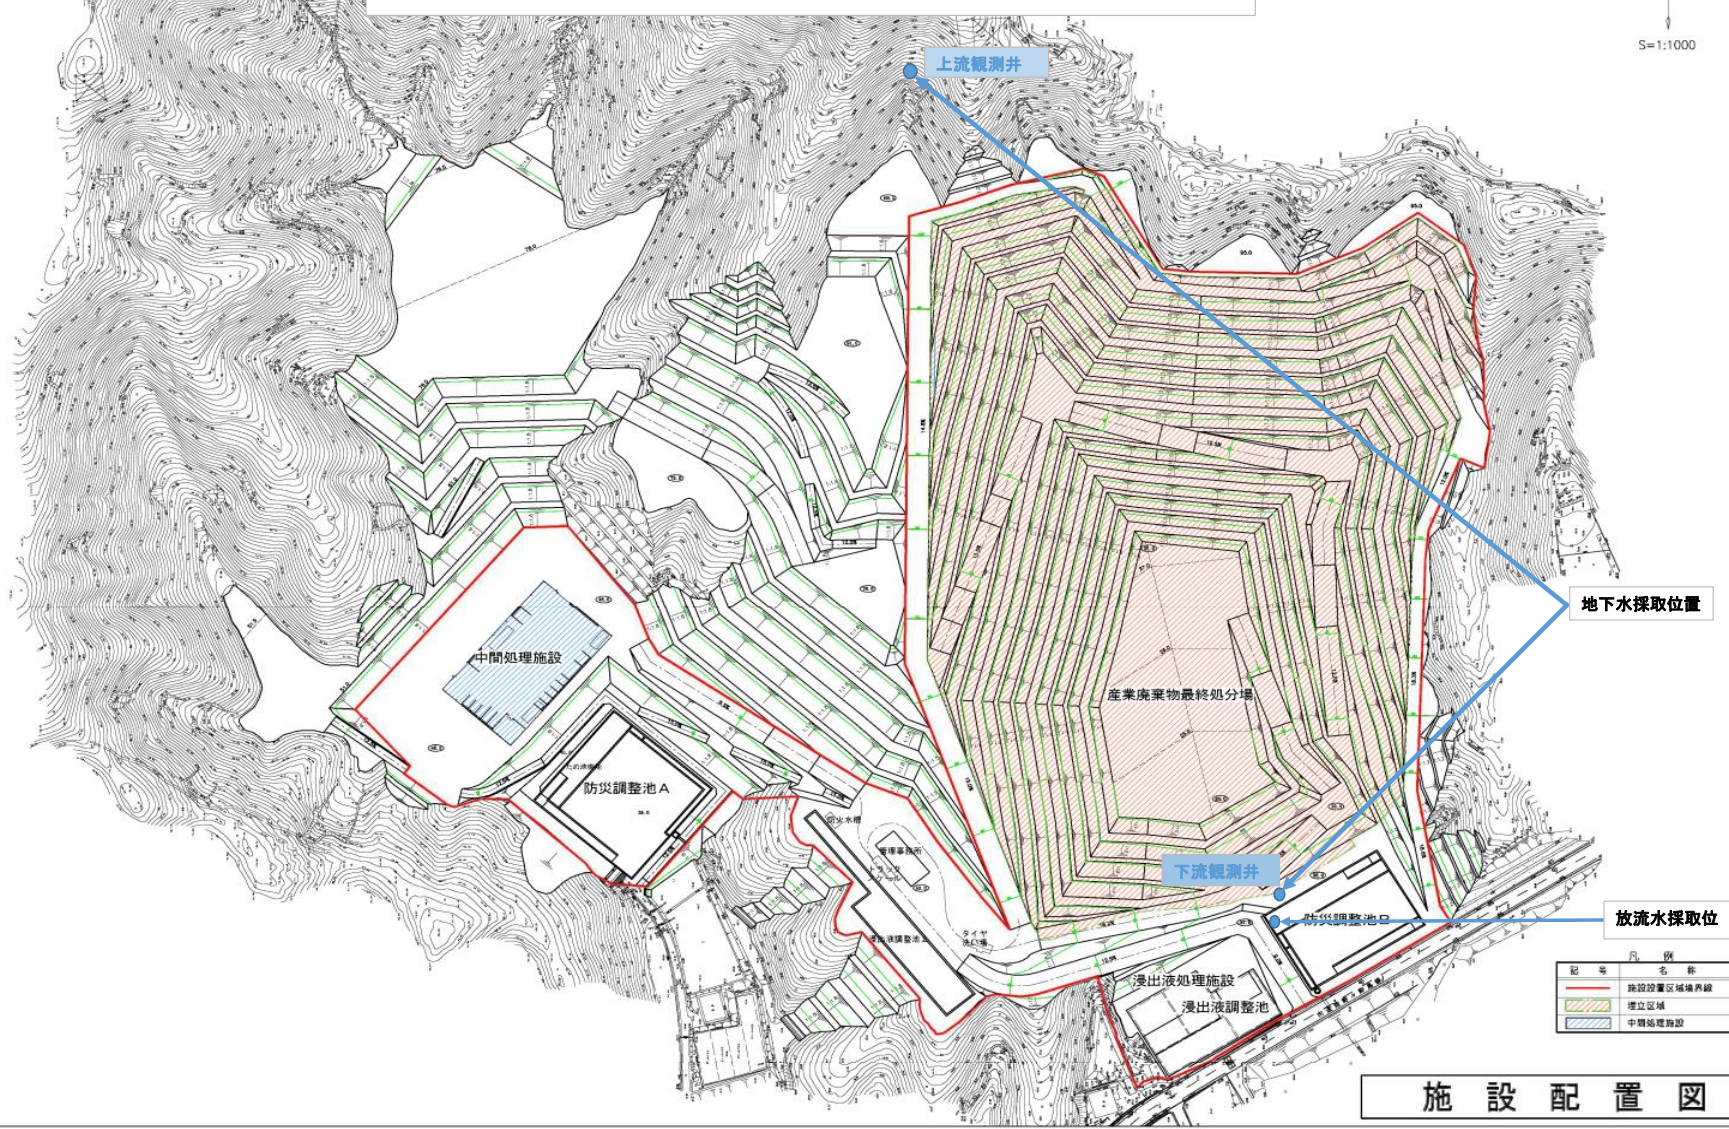

記号	名称
(Red line)	施設設置区域境界線
(Pink area)	埋立区域
(Blue area)	中間処理施設

施設配置図